


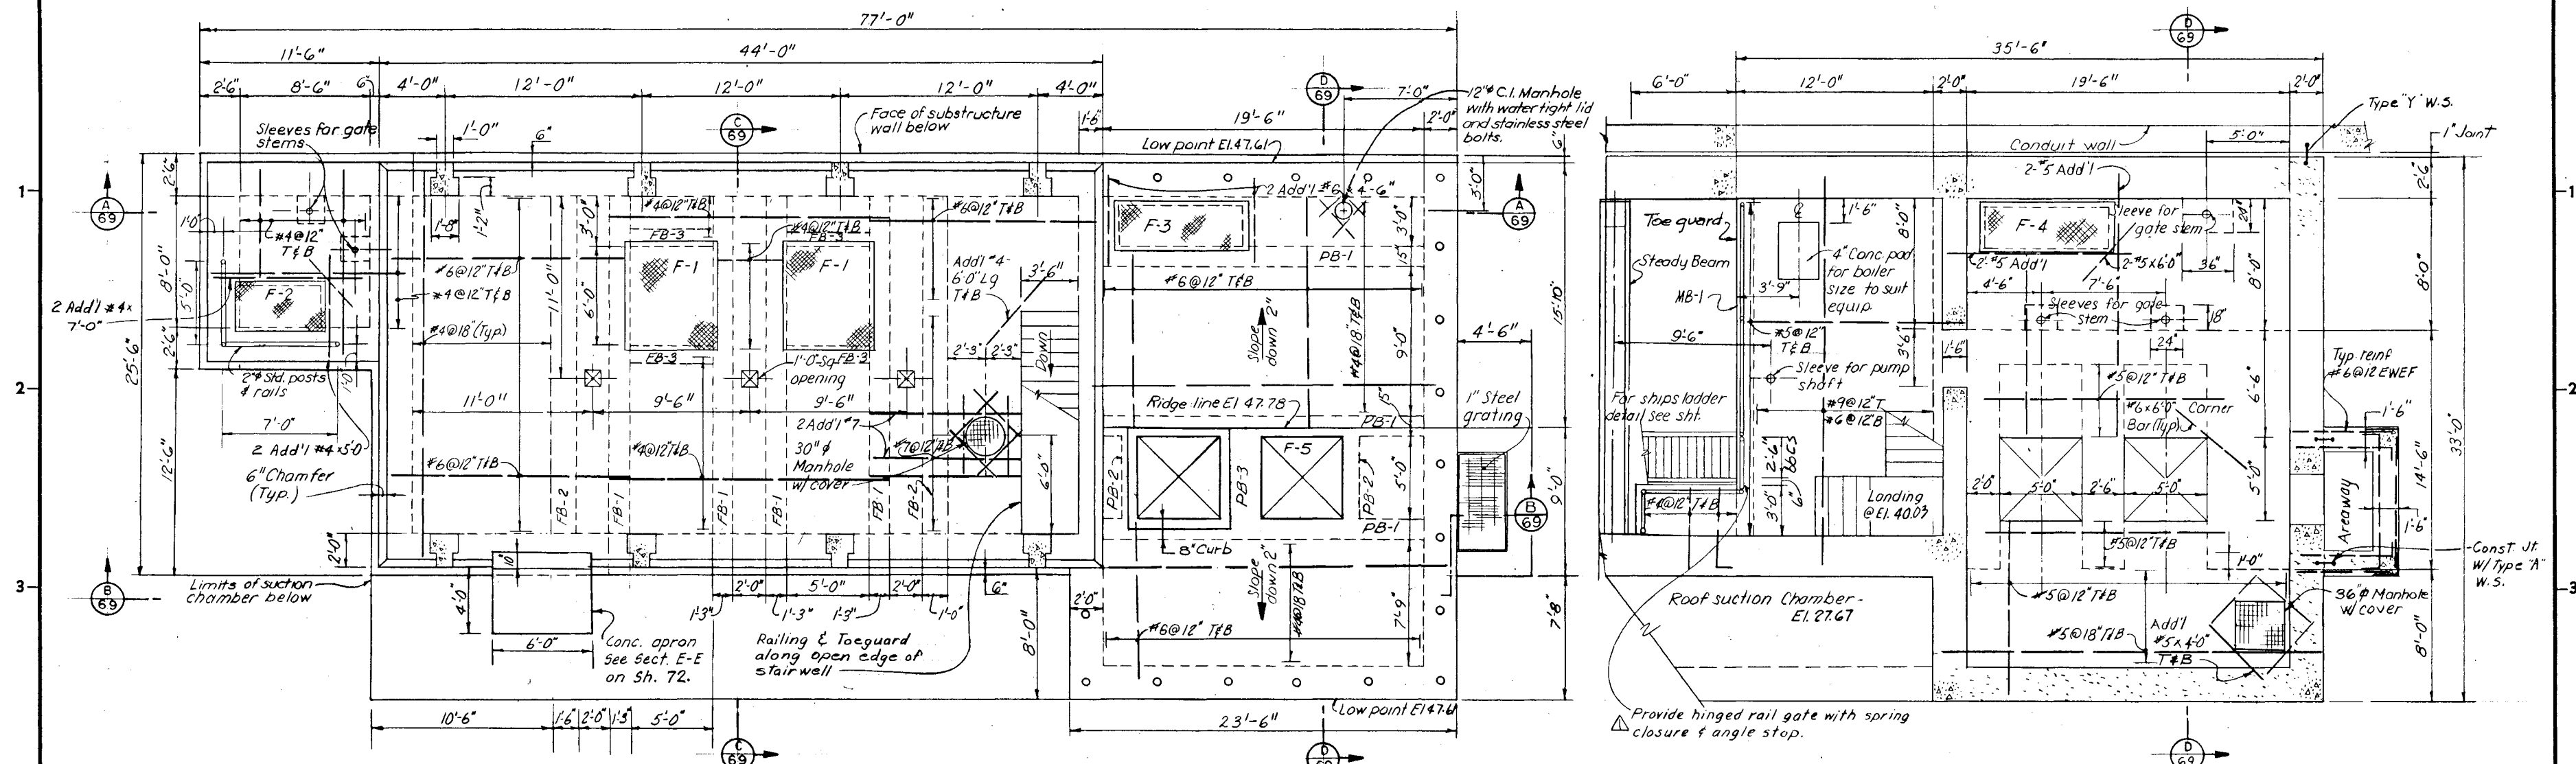

ENGINE ROOM FLOOR PLAN EL. 48.28


SCALE 1/4"=1'-0"

As Built Drawing

Contract No. DACW 33-76C-0098

MEZZANINE LEVEL PART PLAN EL. 36.50

SCALE 1/4"=1'-0"

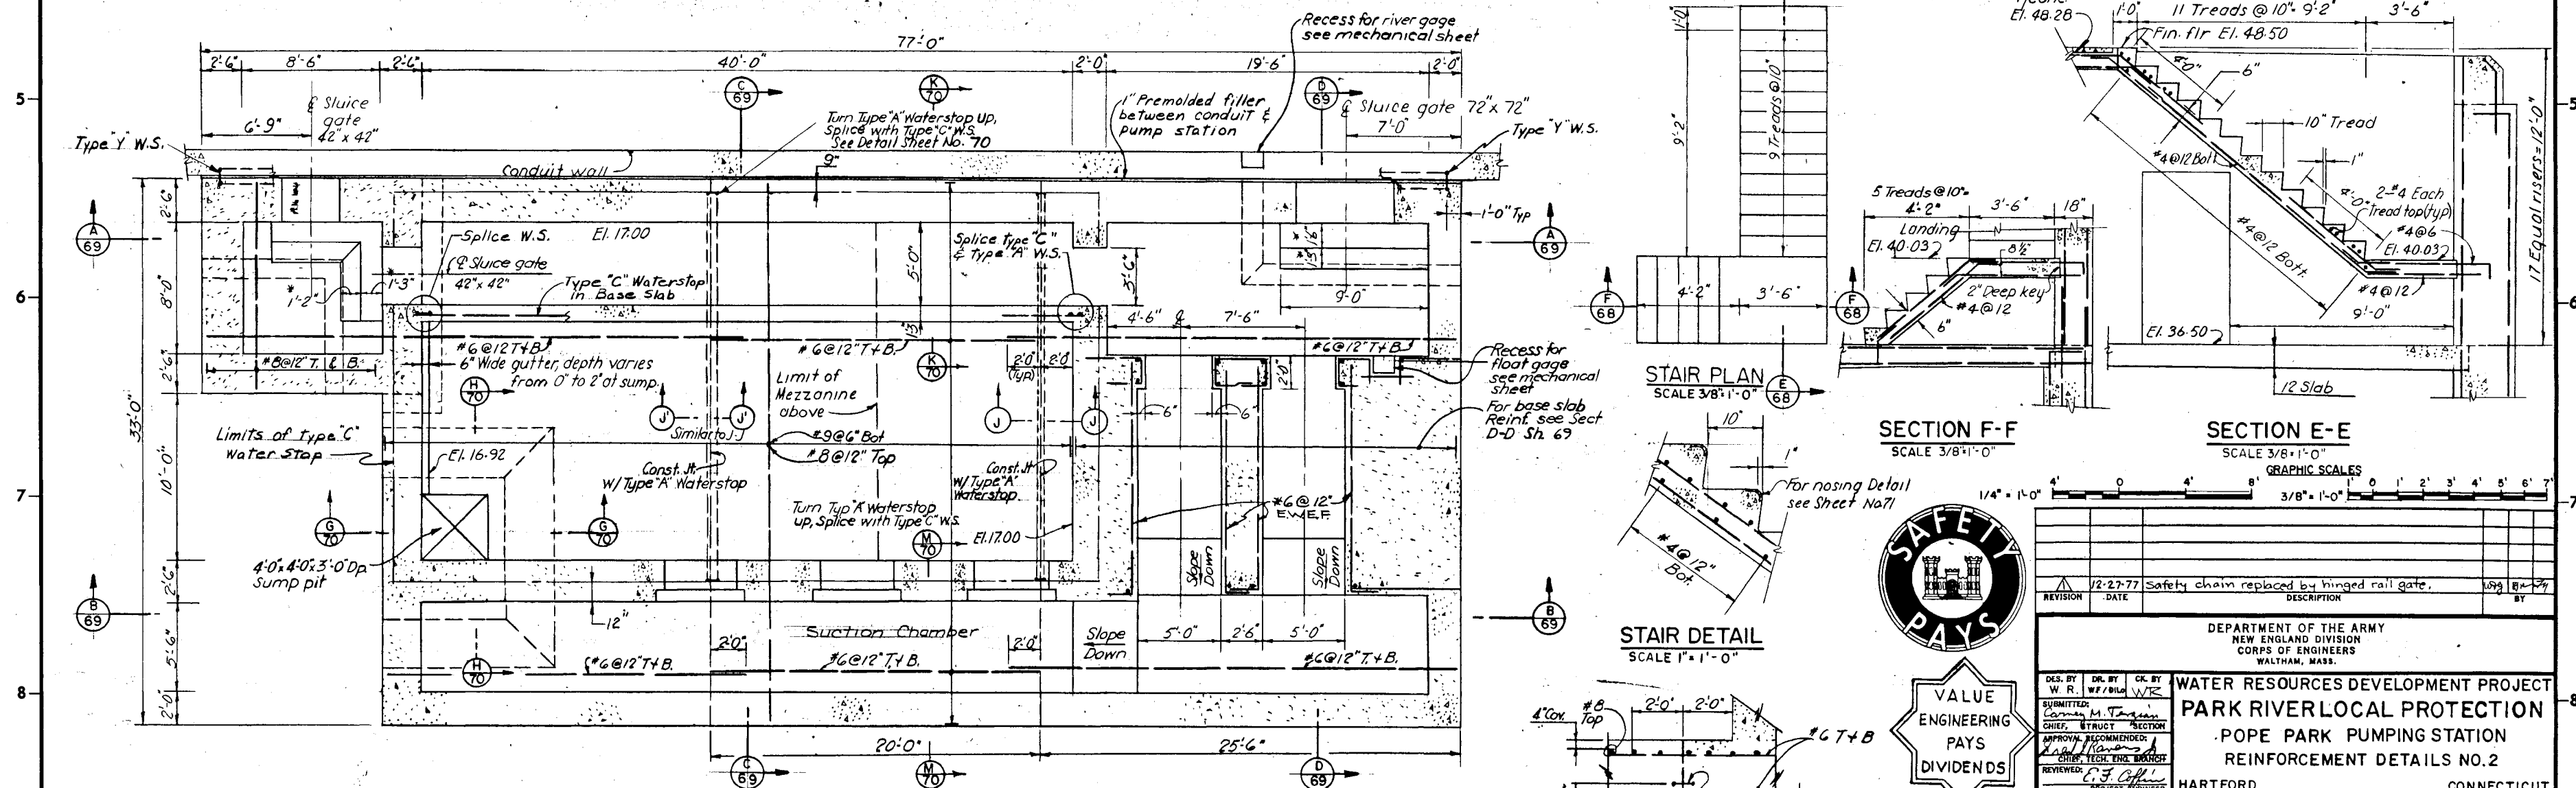

PUMP ROOM FLOOR PLAN EL. 17.50 ±

SCALE 1/4"=1'-0"

NOTE: Dimension noted by (*) to suit equipment supplied.

STAIR PLAN

SCALE 3/8"=1'-0"

SECTION F-F

SCALE 3/8"=1'-0"

GRAPHIC SCALES

1/4"=1'-0"

3/8"=1'-0"

