


68

88-10

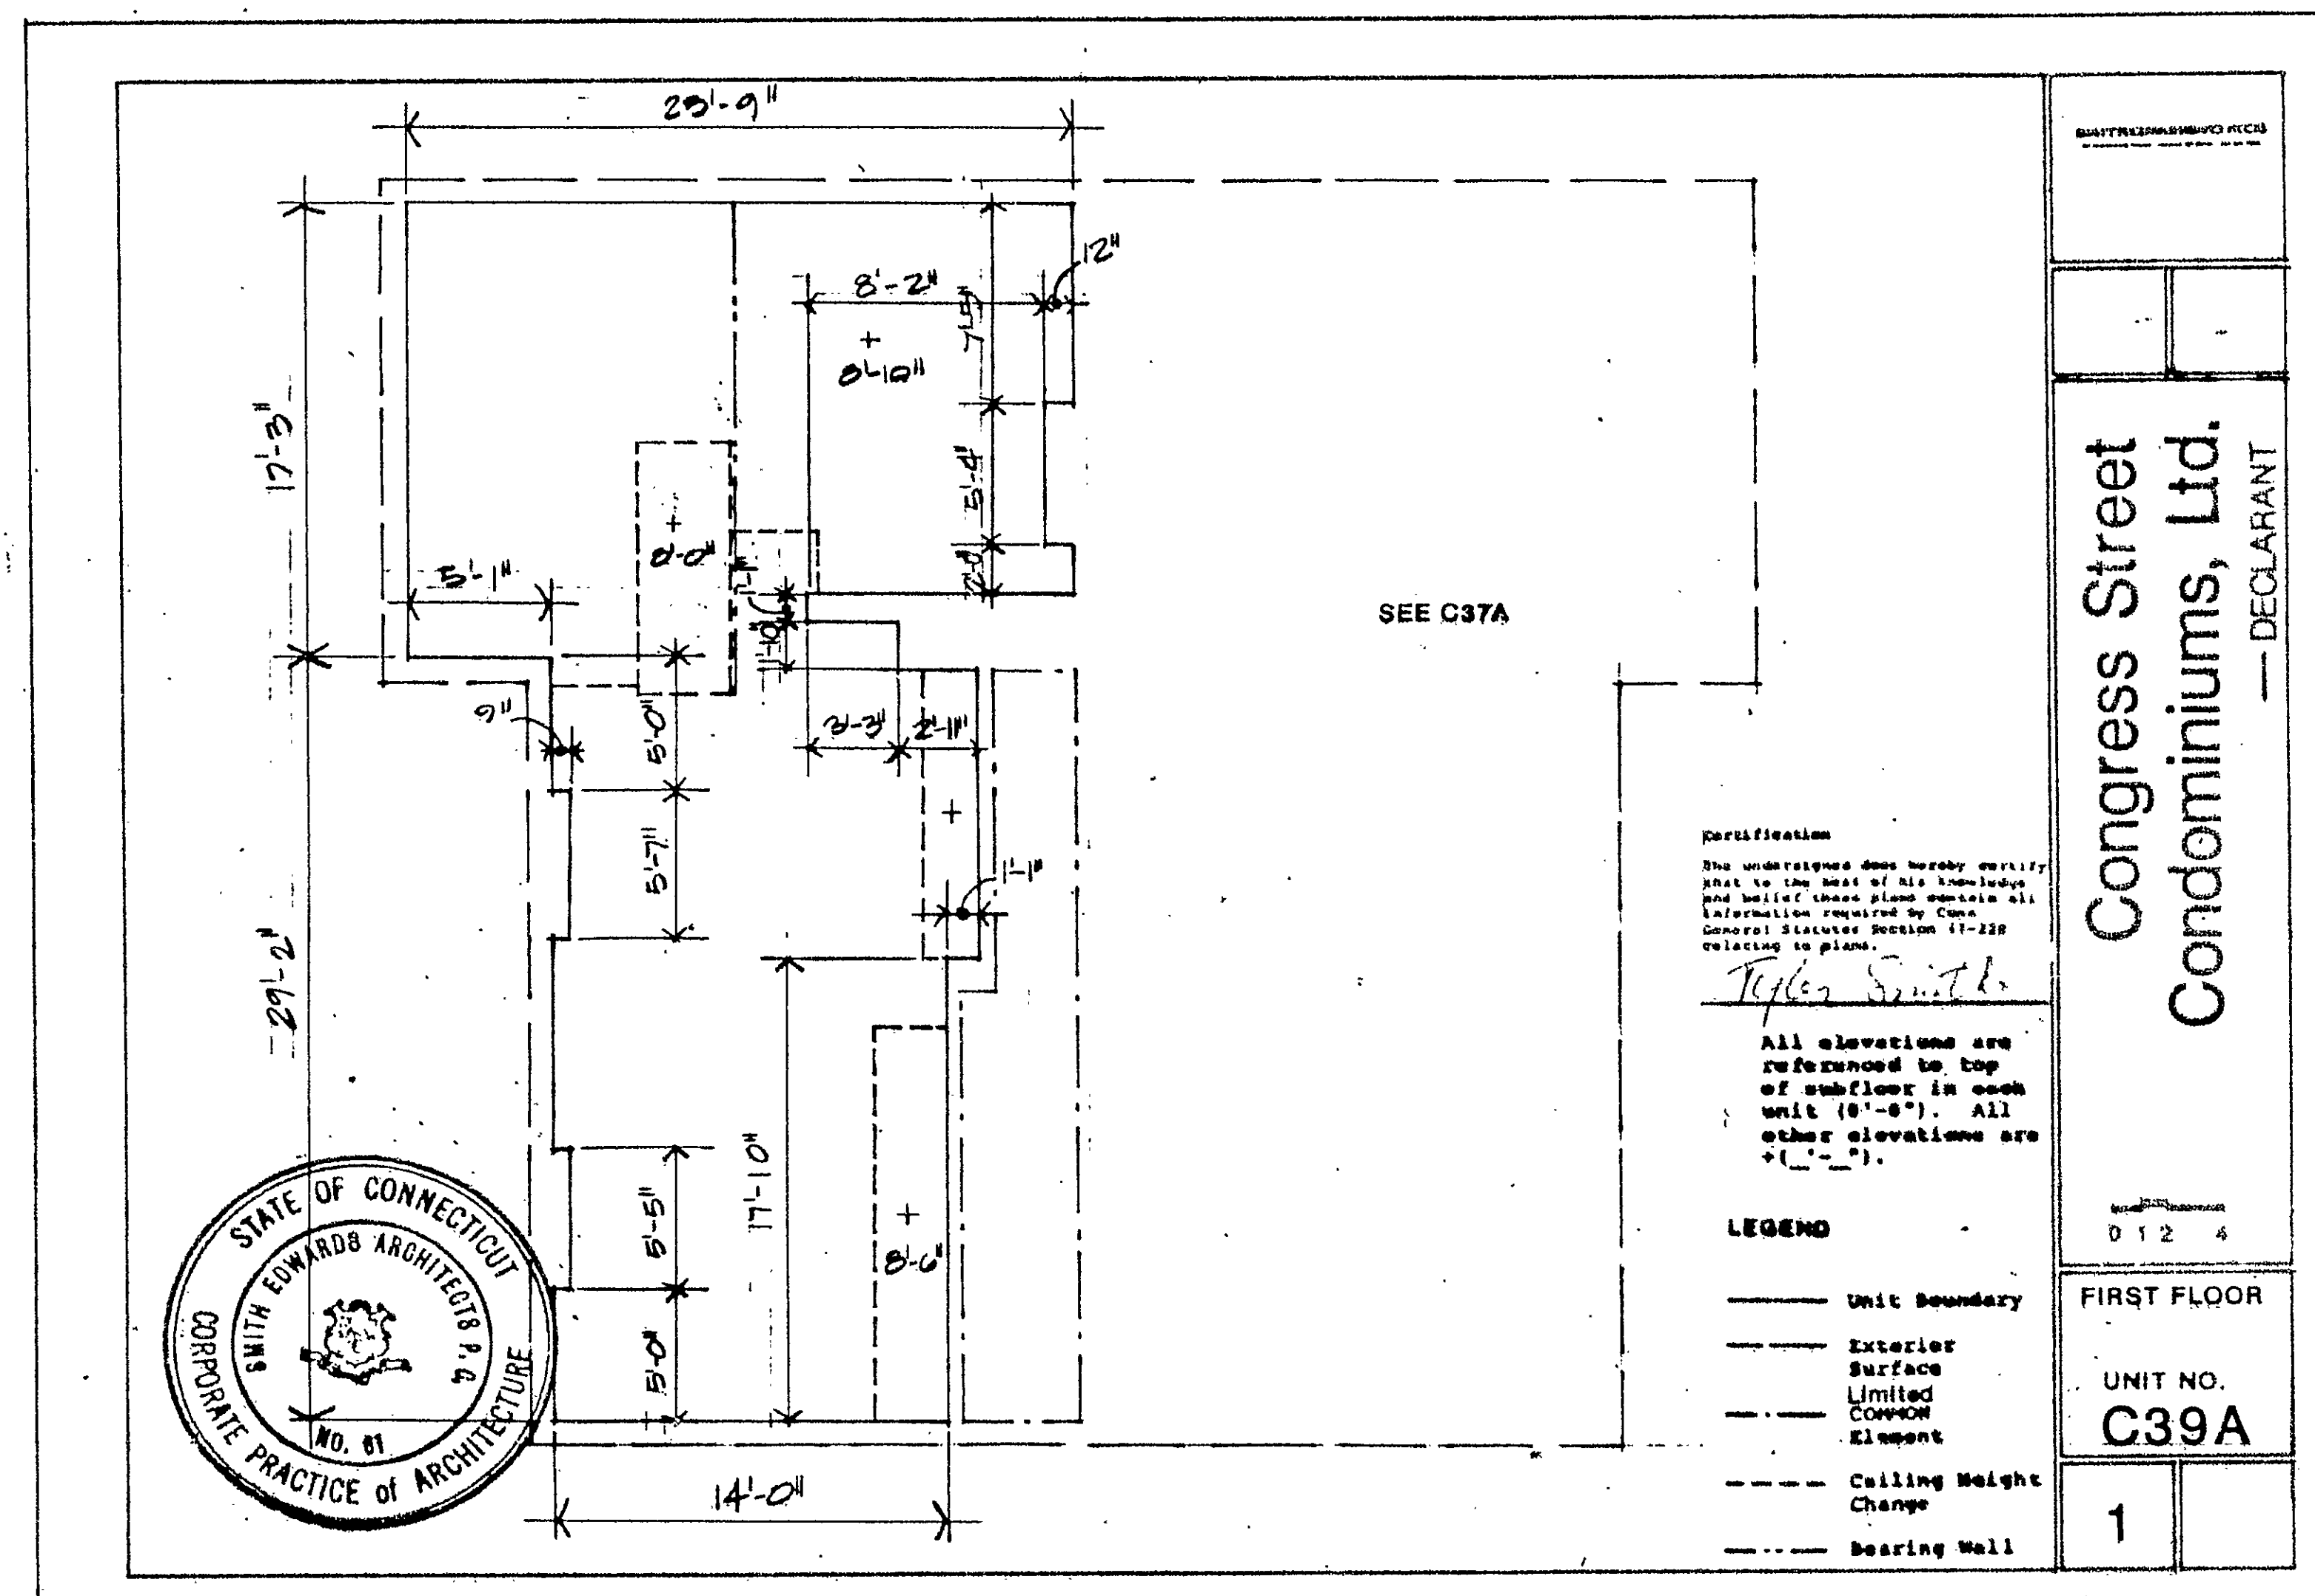

1 2 1

Oct 13 11 27 AM '67



Conds #58

