



1309	
------	--

1	3	0	9	-	1
---	---	---	---	---	---

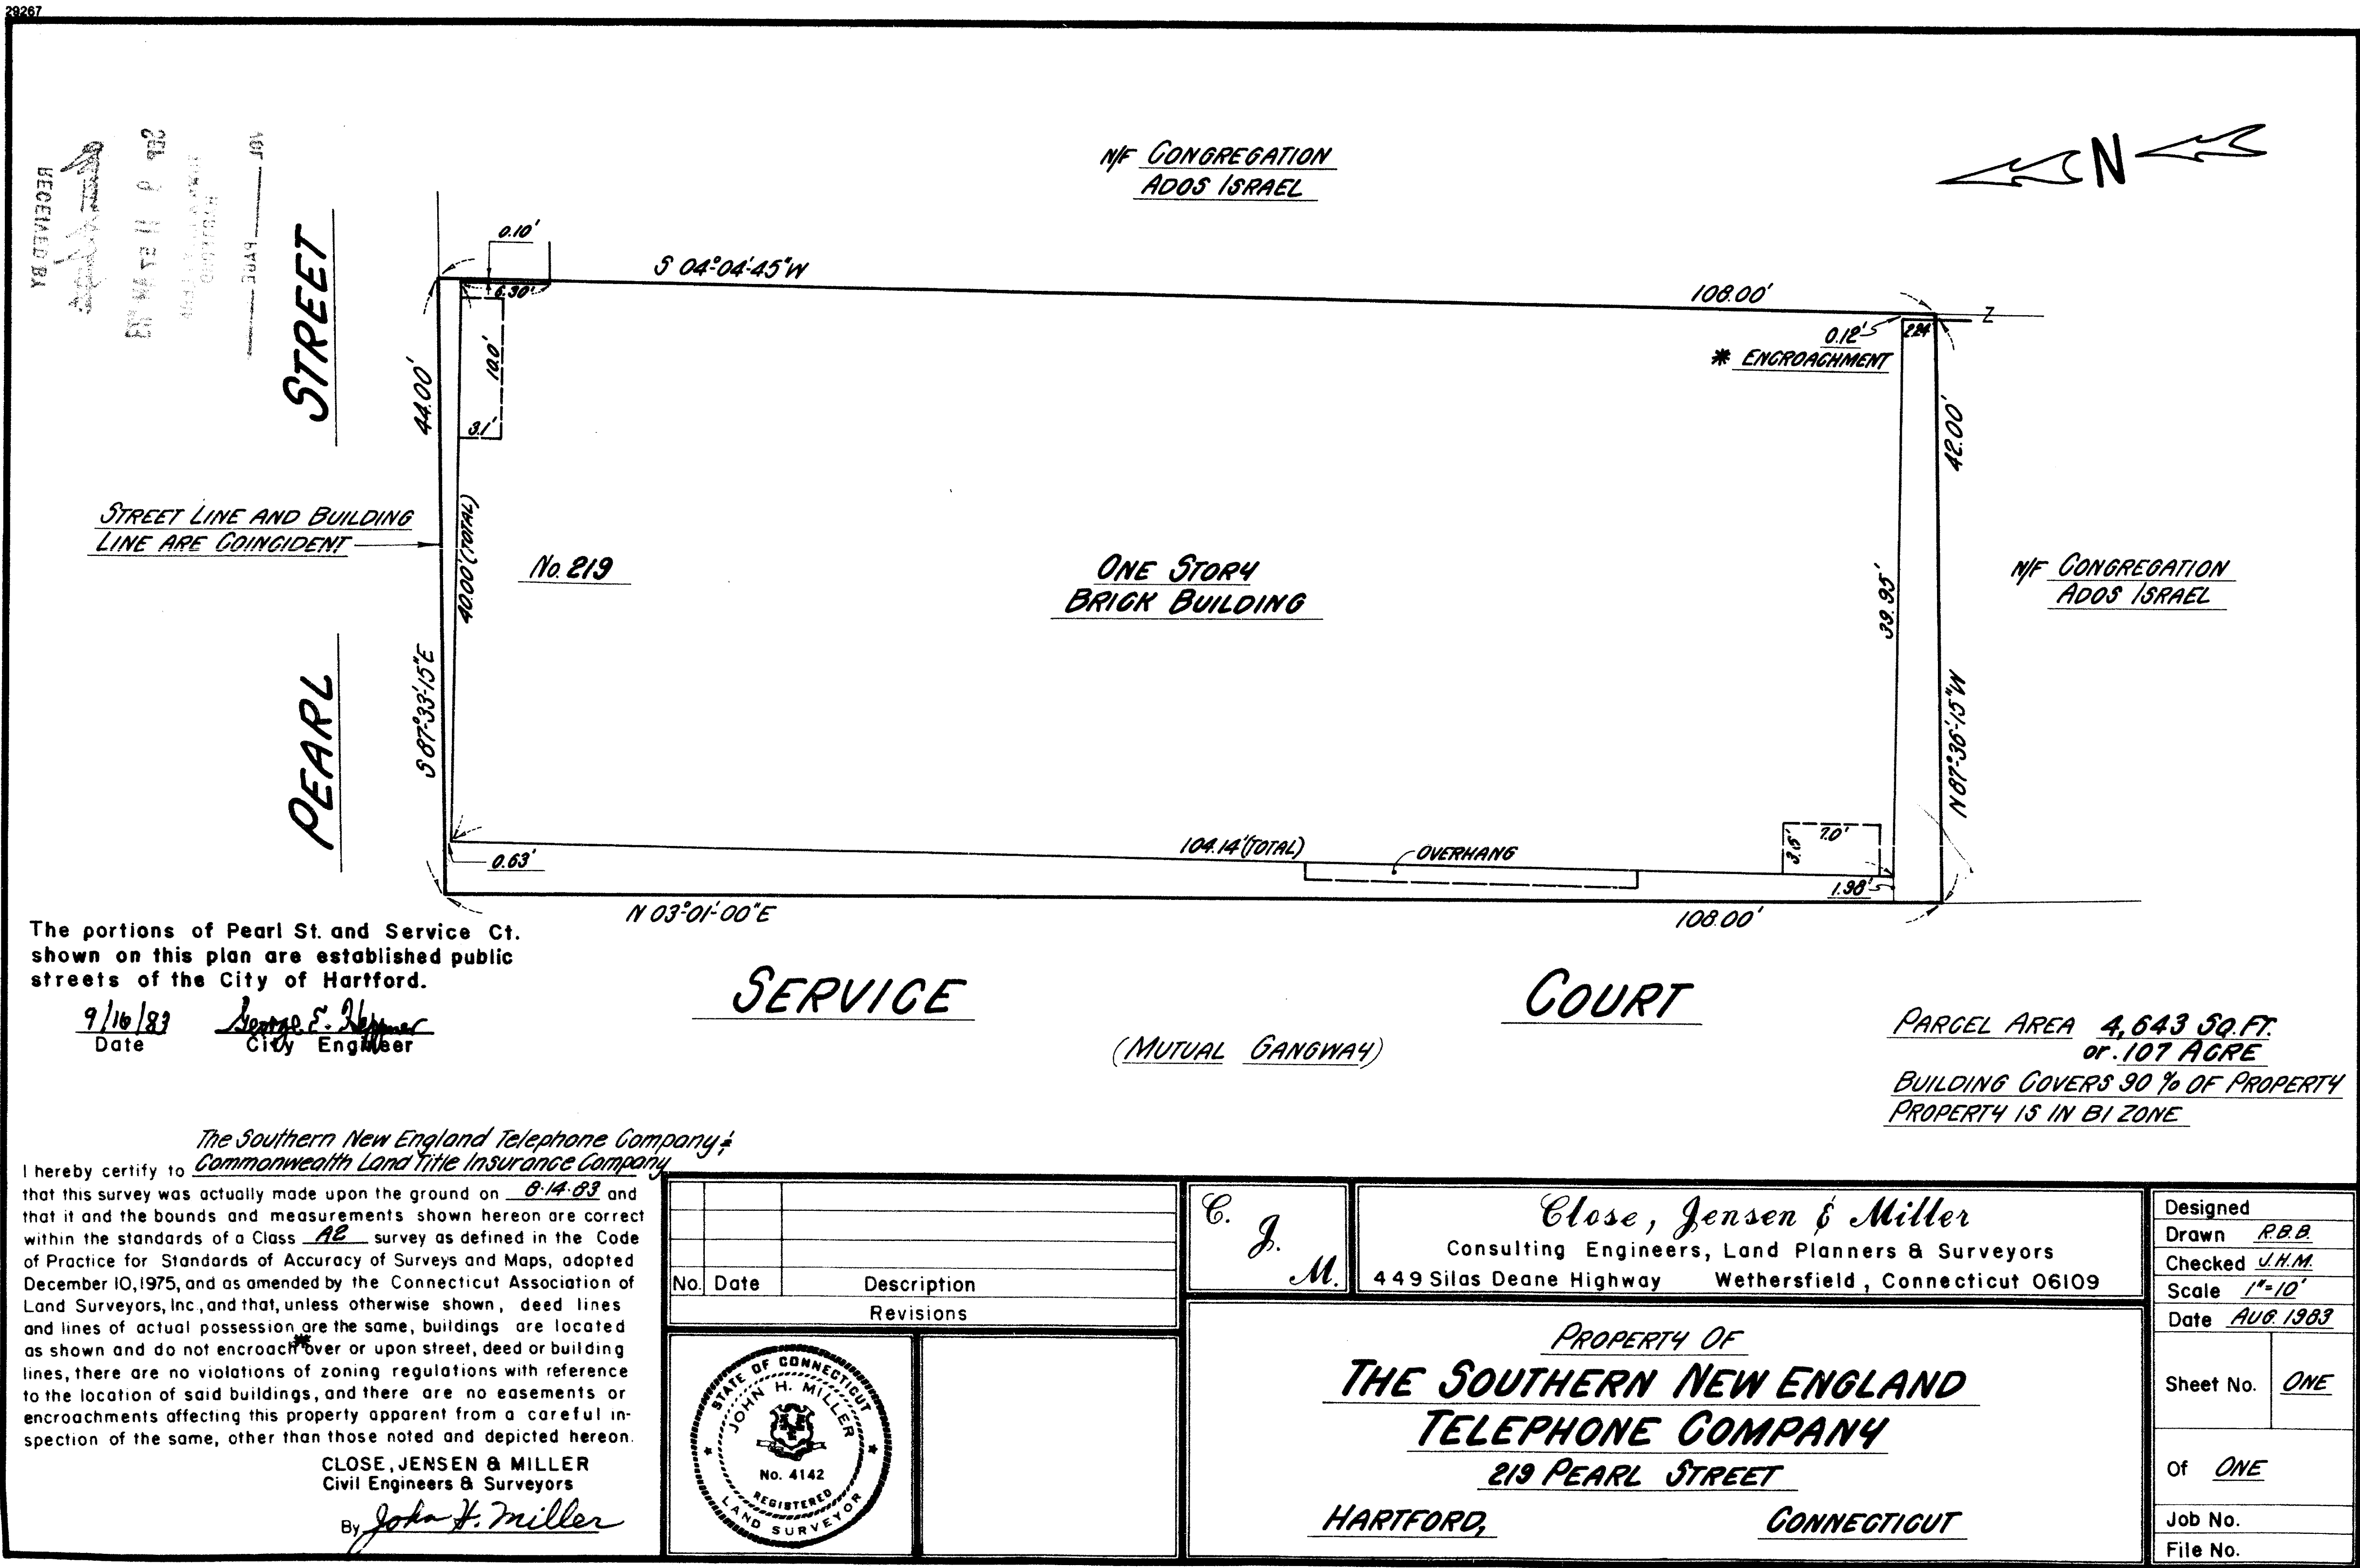

1309

87

