


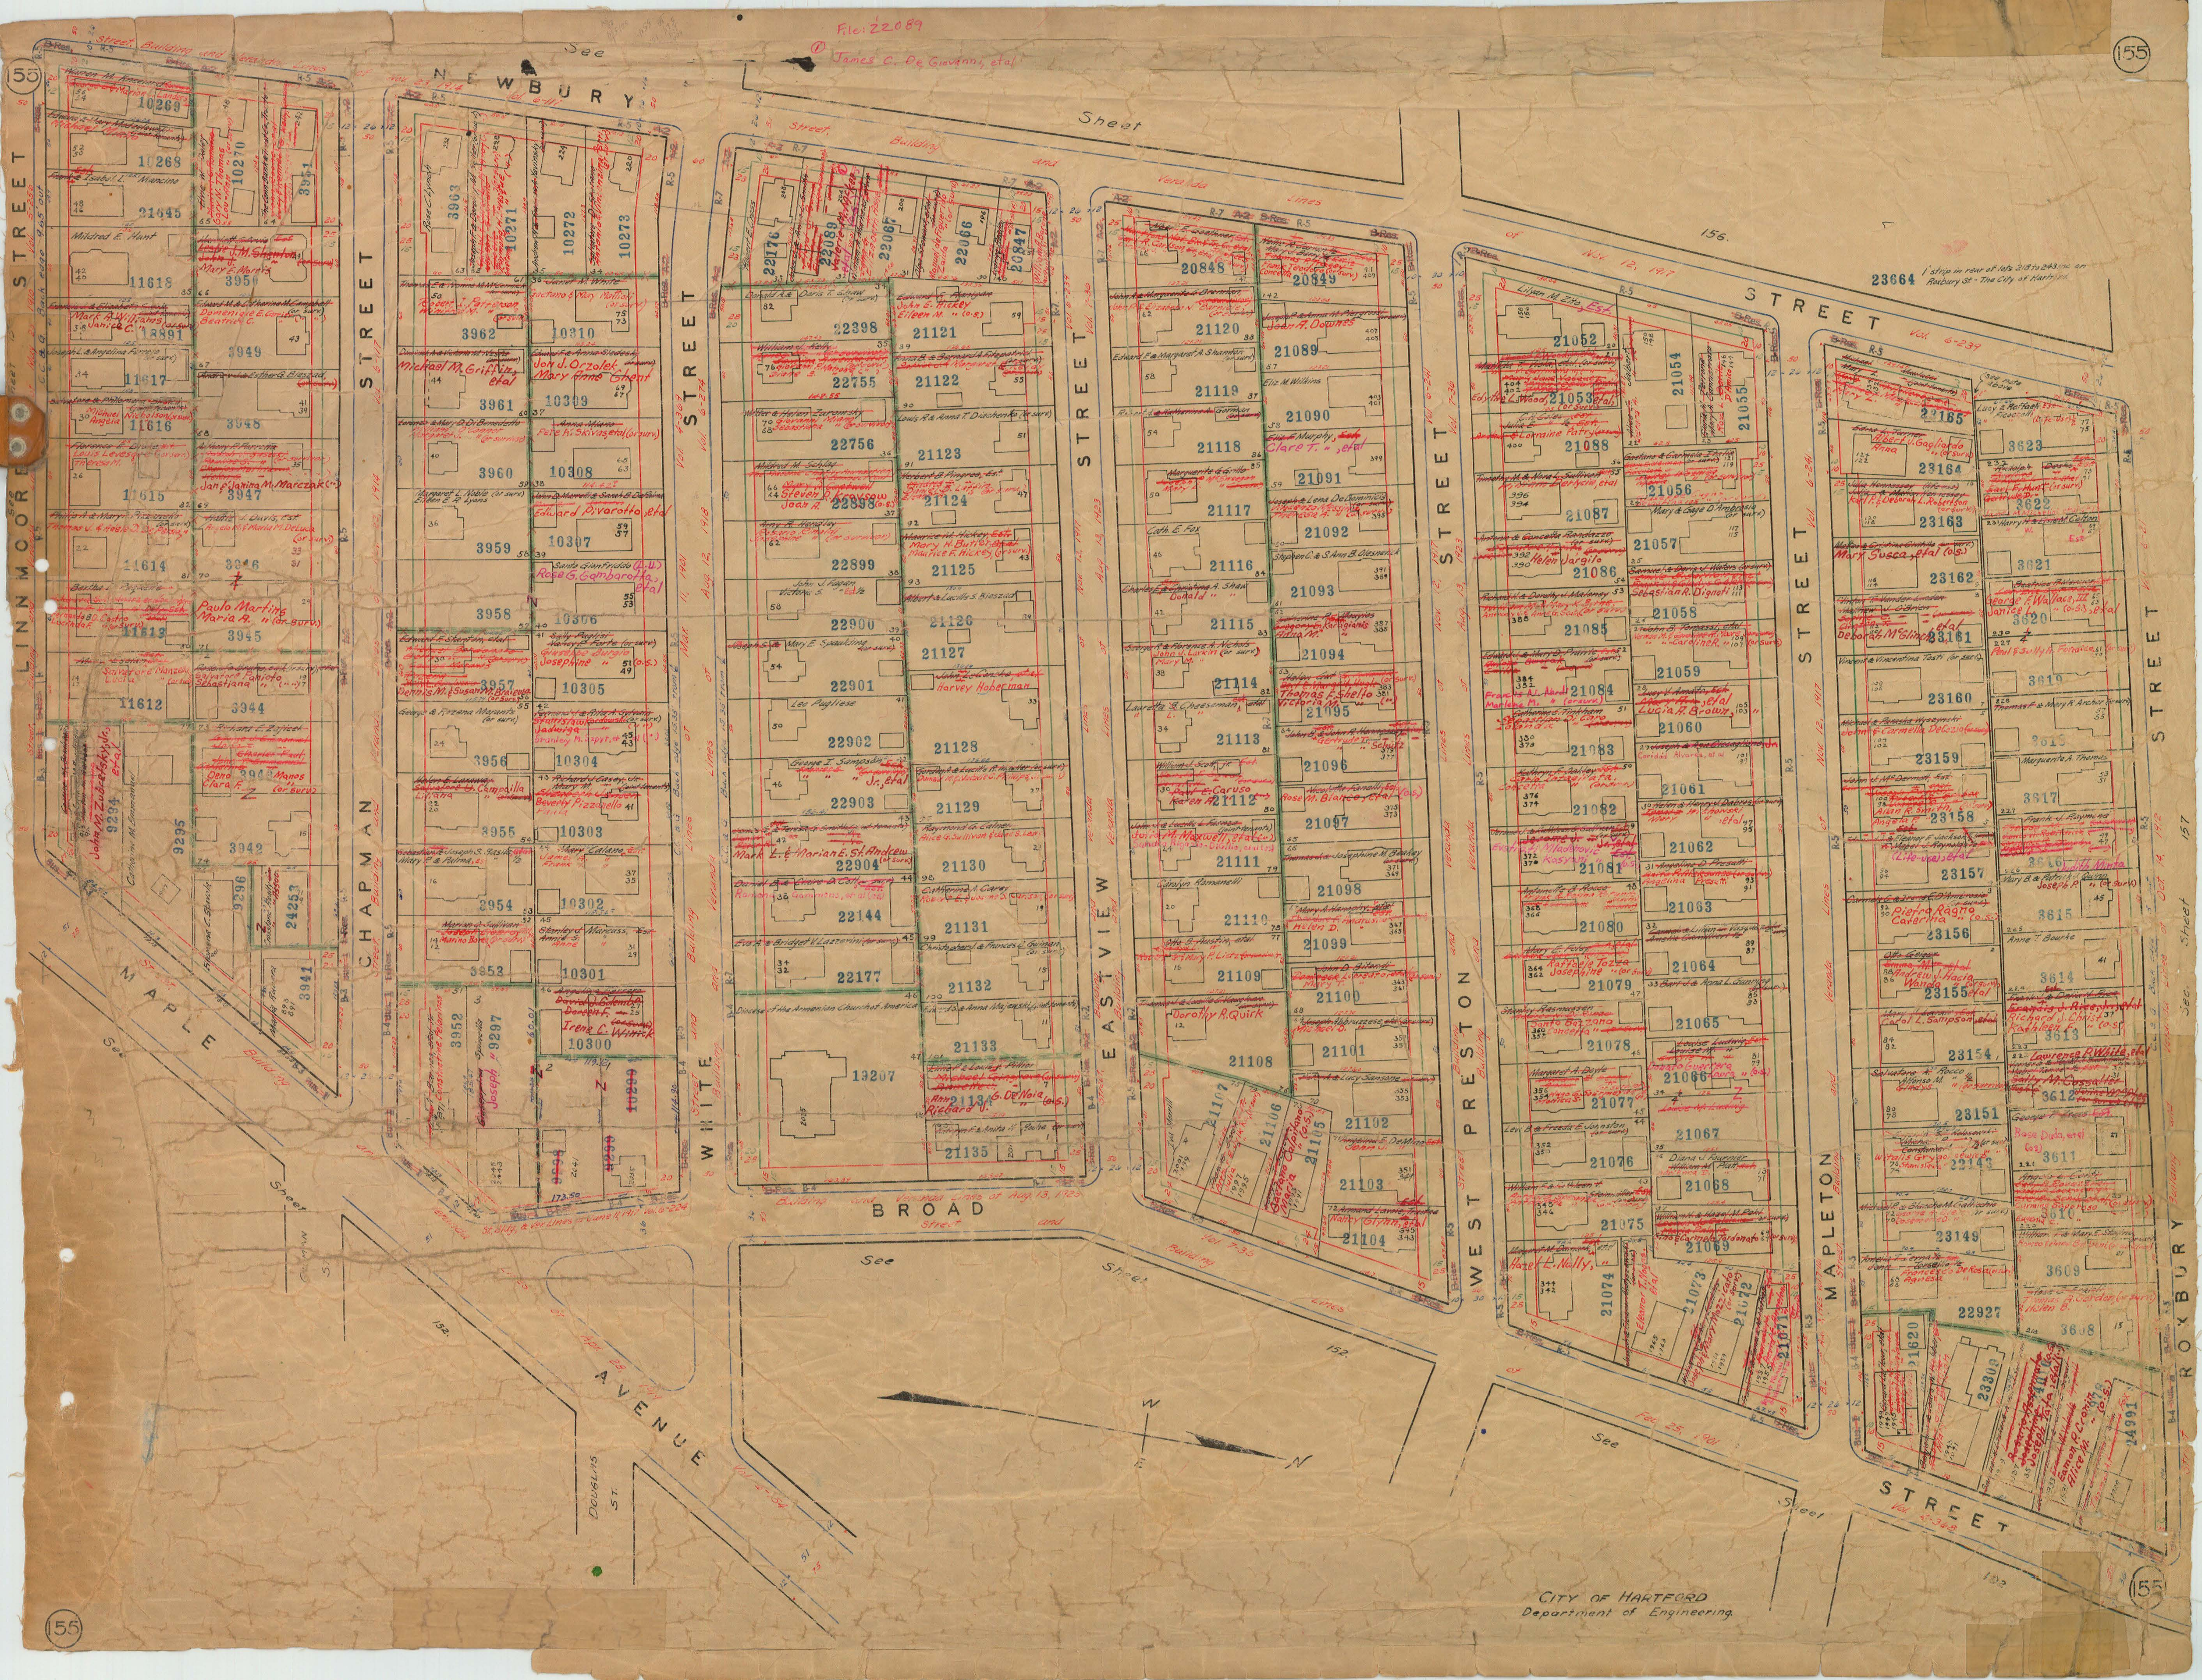

File: 22089
James C. De Giovanni, et al